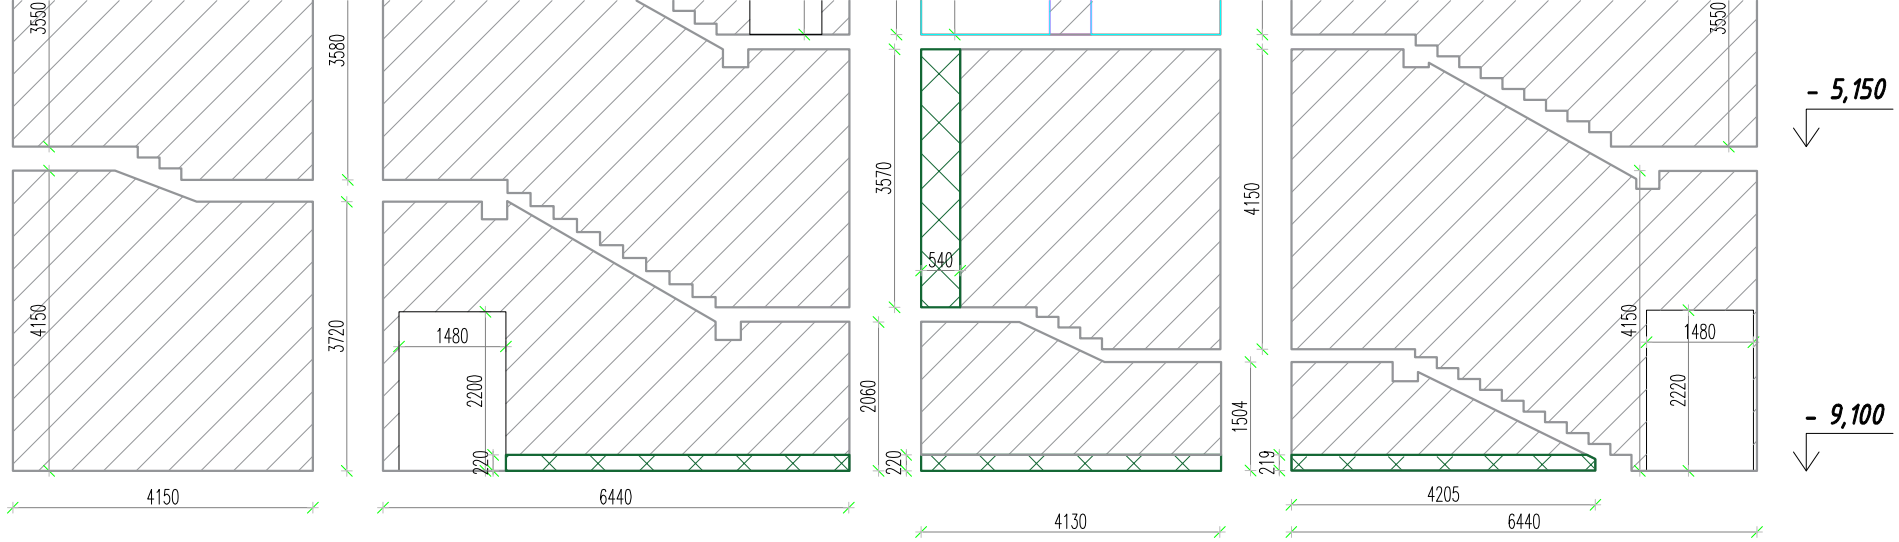

Устройство гипсового штукатурного слоя с предварительной огрунтовкой. Лестница ЛВ 5.Ось А1-А3,В-Г.

№ п/п	ед. изм.			
	м2	м2	м2	м2
1	0	0	0	0
2	0	0	0	0
3	0	0	0	0
4	0	0	0	0
5	0	0	1,92	0
6	0	1,04	0,91	0,92
	0	1,04	2,83	0,92
			Итого:	**4,79**

Выполненный объём соответствует Исполнительной схеме.
Обеспечить объём всеми необходимыми документами в соответствий с п.6.1.21 договора № ИПУ-Р12023-08;с п.8.3; 9.2; 12.3 Договора № ОДГП/ТПУ-Т1

Условное обозначение.

1. — *Устройство штукатурного слоя с предварительной огрунтовкой стен (грунтовка "Бетконтакт") по маякам.*
2. 4150 — *Фактические размер,мм.*
3. — *Сданный объем Штукатурки стен.*
4. - 11,050 — *Высотные отметки.*

Изм.	Кол.уч.	Лист	№док.	Подпись	Дата
Разраб.					
Проверил					
Стр.Контр.					
Н. контр.					

ДШСК.71.12.12.190.001 - АР-3

Транспортно-пересадочный узел "Рязанская". 1 этап «Терминал №1 и объект обслуживания пассажиров», Этап 1.2 Коммерческая часть транспортно-пересадочного узла на станции метро «Рязанская» (Нижегородская улица).

Архитектурные решения. Отделка помещений.

Стадия	Лист	Листов
И	1	1

Исп.схема № Ст.Ш.Л-5. Лестница ЛВ5 (Н2). Устройство штукатурного слоя с предварительной огрунтовкой. В осях А1-А3, В-Г. С отм. -9,100 до отм. +13,020

Айтеко

Согласовано

Взамен инв. N

Подпись и дата

Инв N подл.